


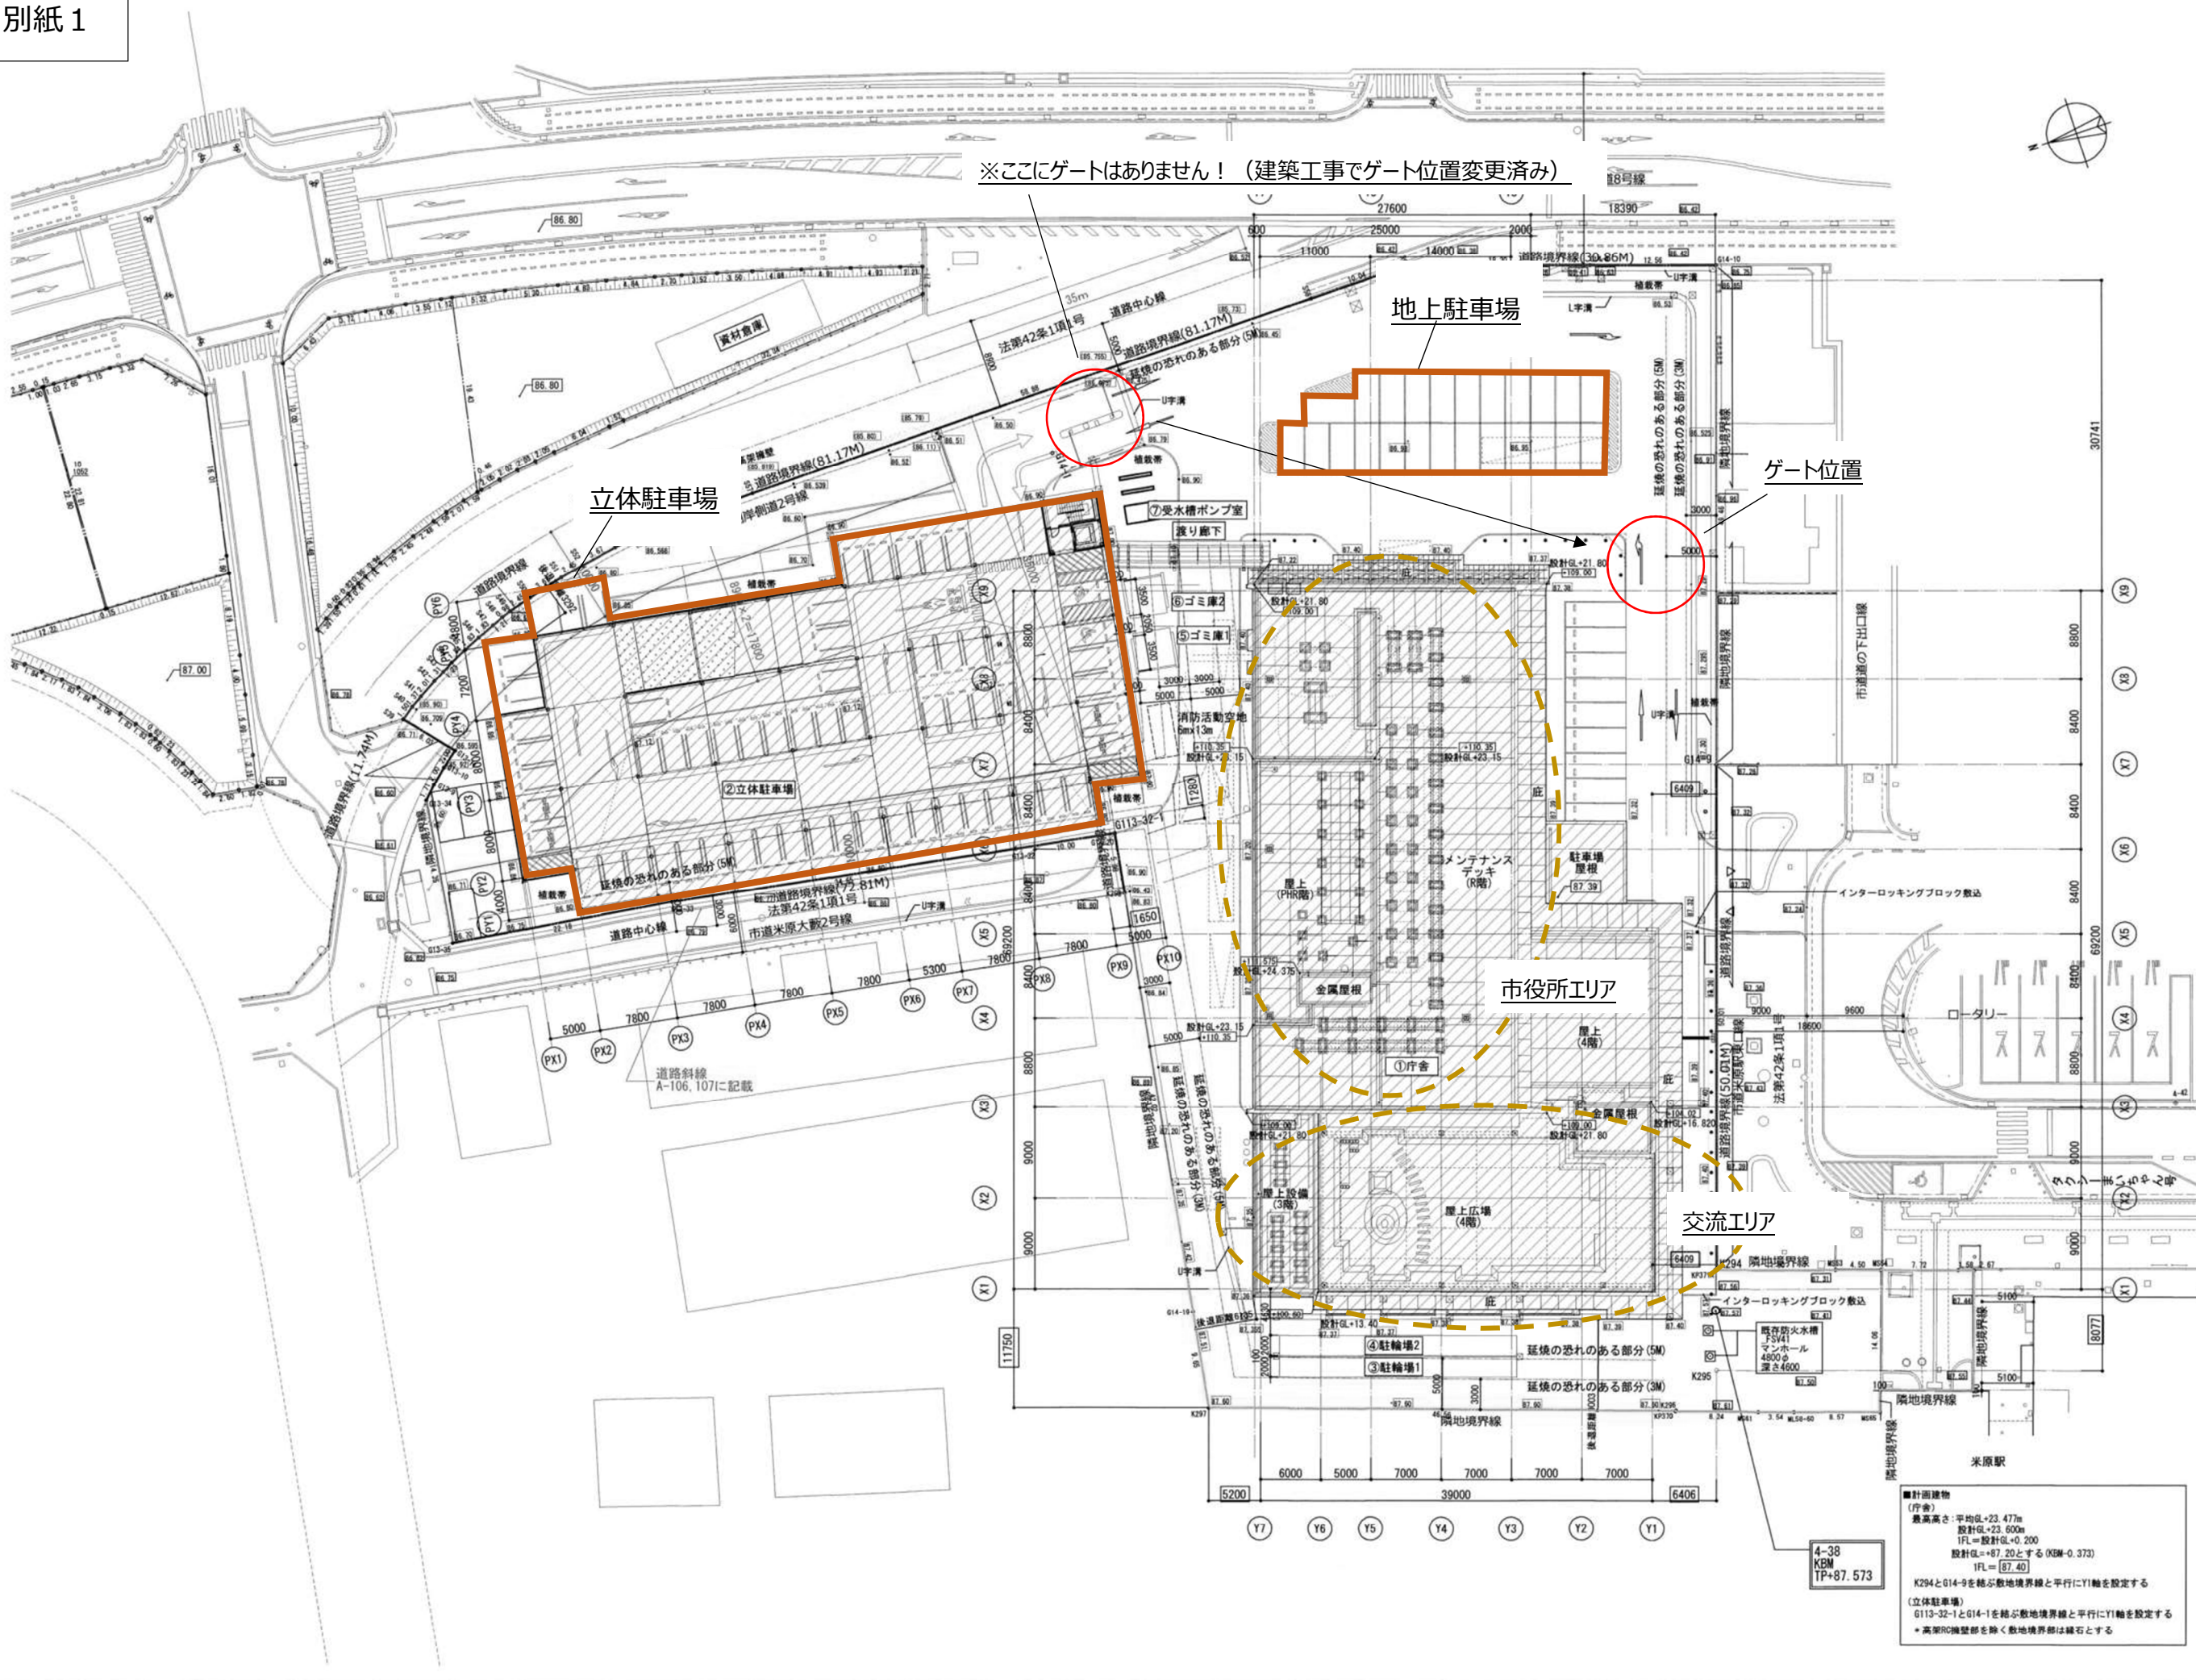

確認申請図
見積図
契約図
竣工図
当図作成日 2019. 08. 29

設計番号 01-32902-000

米原市統合庁舎整備事業

【実施設計図】
発行日 2019. 08. 30



図面名称

配置図

縮尺 A1:1/300 A3:1/600

A-016

ACA001


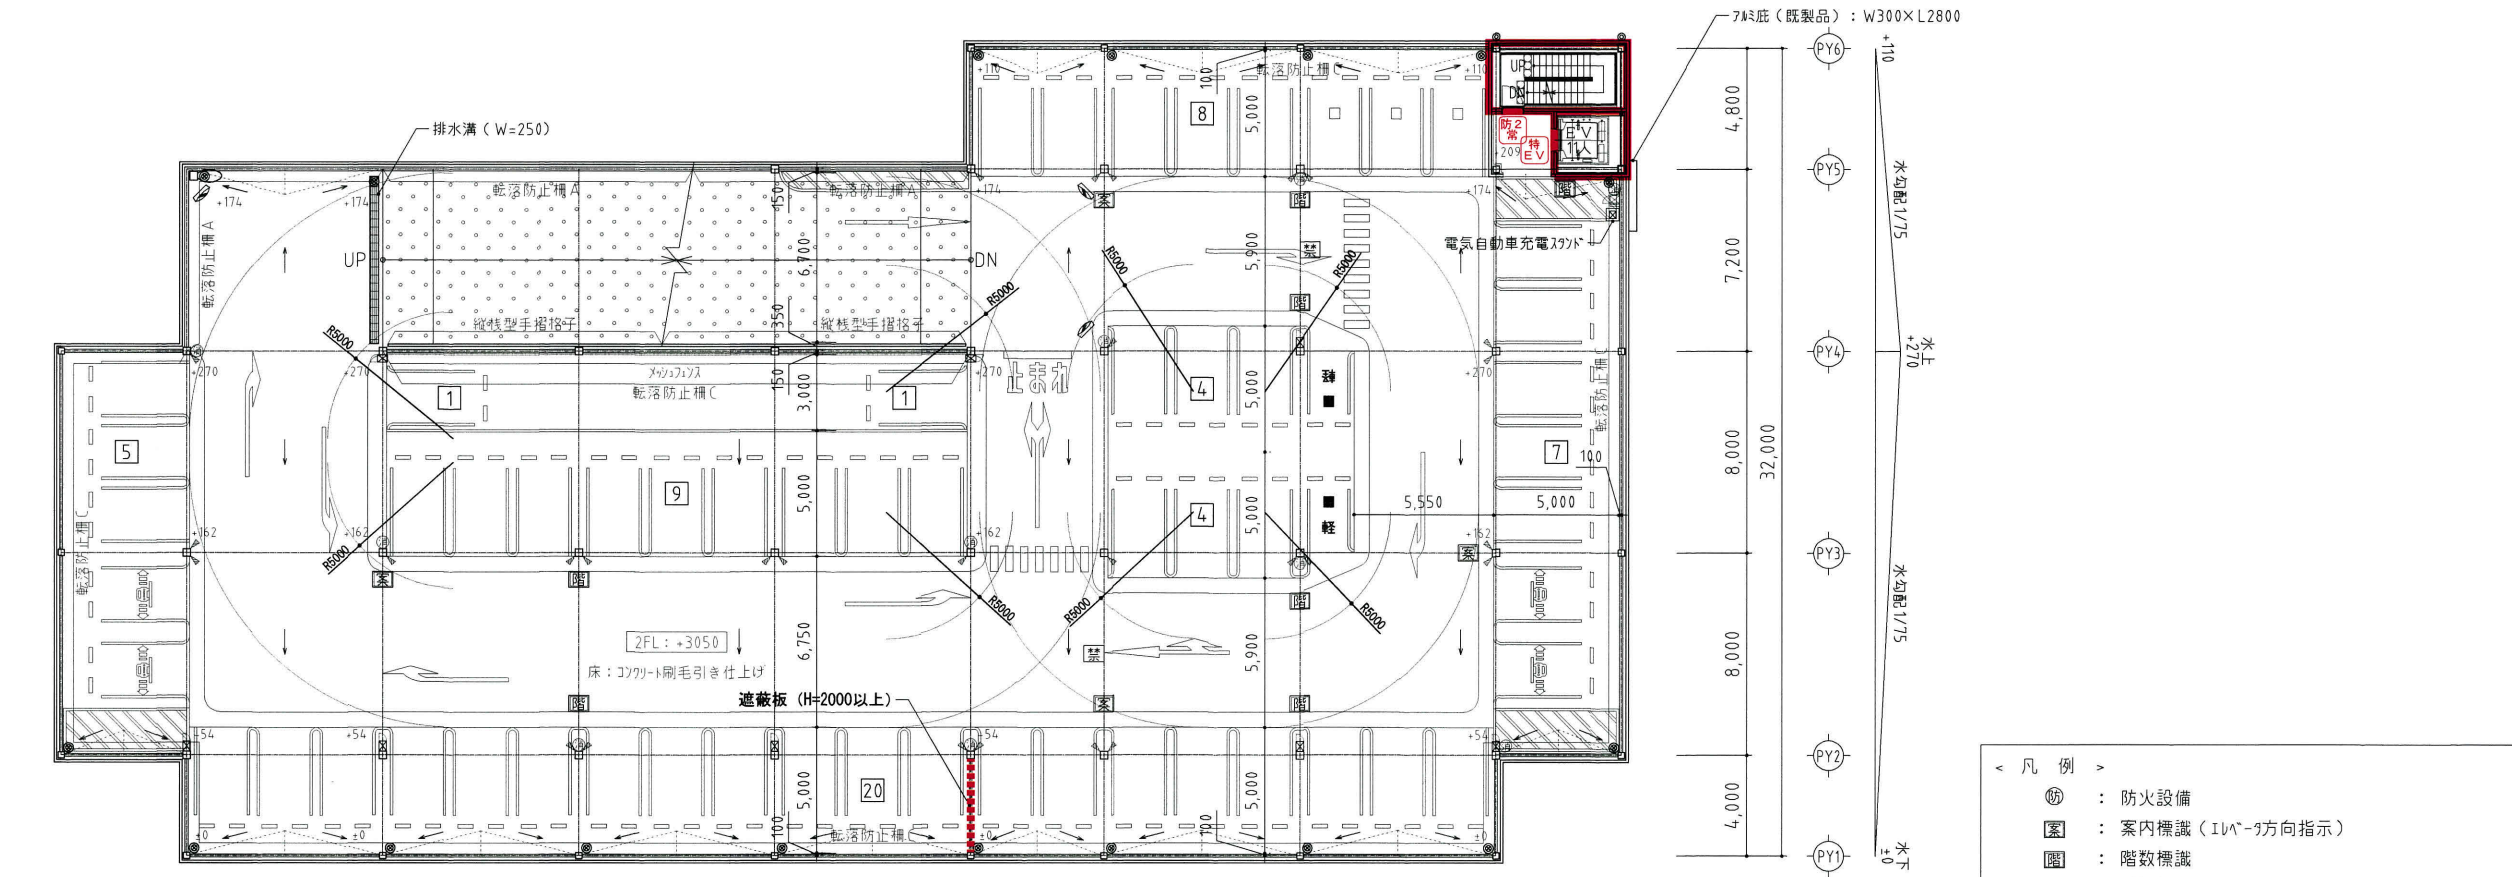
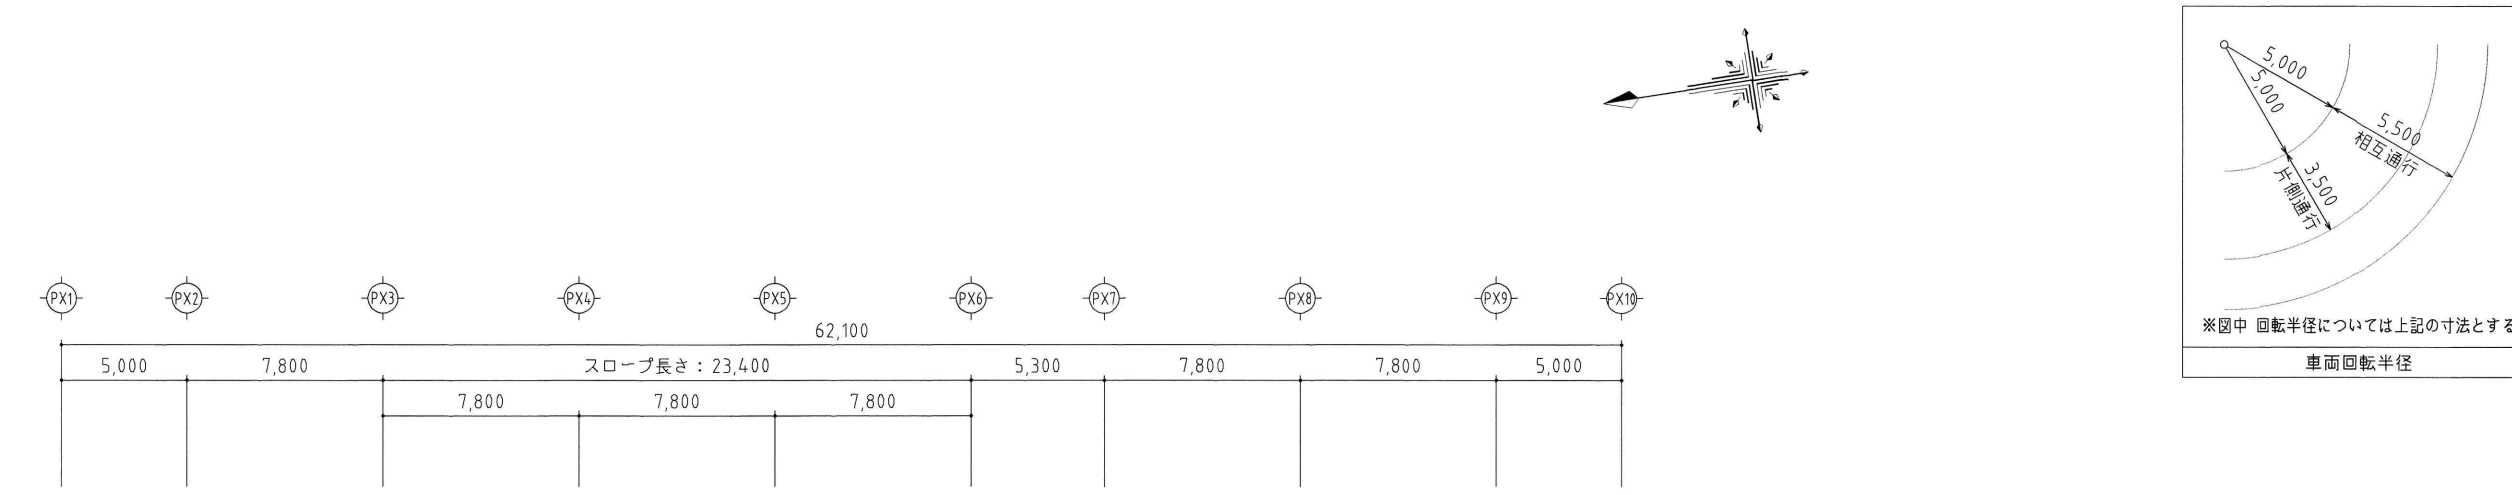


2階平面図

- < 凡 例 >
- ① : 防火設備
 - ② : 案内標識 (エレベータ方向指示)
 - ③ : 階数標識
 - ④ : 進入禁止標識
 - ⑤ : 車止め (コリカタ製)
 - ⑥ : カブミラ (φ600)
 - ⑦ : 第3種移動式粉末消火設備 (ABC型33kg)
 - ⑧ : 第3種移動式粉末消火設備 (ABC型33kg/ガード付)
 - ⑨ : ABC粉末10型消火器
 - ⑩ : 縦樋 (VP管φ75/特記部分は除く)
 - ⑪ : ドレ (φ75用/特記部分を除く)
 - ⑫ : コナガード

凡例			
区 画	防火区画 (兼防煙区画)	防火設備 (煙感・熱感) (令第112条13項1号)	排 煙 免 除 備
	防煙区画 (間仕切壁)	防火設備 (煙感) (令第112条13項2号)	
	防煙区画 (垂れ壁) 500又は300 (常閉不燃扉)	特定防火設備 シャッター (煙感・熱感) 遮煙性能付兼用EV扉 (令第112条13項1号)	
	異種用途区画	特定防火設備 シャッター (煙感・熱感) (令第112条13項1号)	
常 時 閉 鎖 式 開 口 部	防火上主要な間仕切壁 (令第114条) (兼防煙区画)	特定防火設備 シャッター (煙感) (令第112条13項2号)	そ の 他
	特定防火設備 (令第112条13項1号)	防火設備 シャッター (煙感・熱感) (令第112条13項1号)	
	特定防火設備 (令第112条13項2号)	防火設備 シャッター (煙感) (令第112条13項2号)	
	防火設備 (令第112条13項1号)	防火設備 (令第112条13項2号)	
常 時 閉 鎖 式 開 口 部	防火設備 (令第112条13項2号)	防火設備 (令第112条13項2号)	そ の 他
	不燃扉 H300の防煙垂壁付	自然排煙	
	特定防火設備 (煙感・熱感) (令第112条13項1号)	機械排煙	
	特定防火設備 (煙感) (令第112条13項2号)	排煙口	
常 時 閉 鎖 式 開 口 部	特定防火設備 (煙感・熱感) (令第112条13項1号)	排煙オペレーター (FL+800≦設置位置≦FL+1500)	ス パ ン ド レ ル 区 画 仕 様 : 建酸カルシウム板 t20 (30分耐火)
	特定防火設備 (煙感) (令第112条13項2号)		

- 特記なき限り下記とする
- 有効車室寸法: (普通車) 2500×5000
(ゆったり) 3000×5000
(軽自動車) 2000×4000
(身障者用) 3500×5000
 - 適用車種: (1階) 車両総重量 2.5t 以下
(2・3階) 車両総重量 2.0t 以下
 - 内の数値は設計GLからの水下いゝを示す
 - 転落防止構耐力は A: 150kN、B: 250kN、C: 50kN とする
 - 鉄骨部材は全て 溶融亜鉛めっき仕上げ とする
 - 移動式粉末消火設備、自動火災報知設備設置

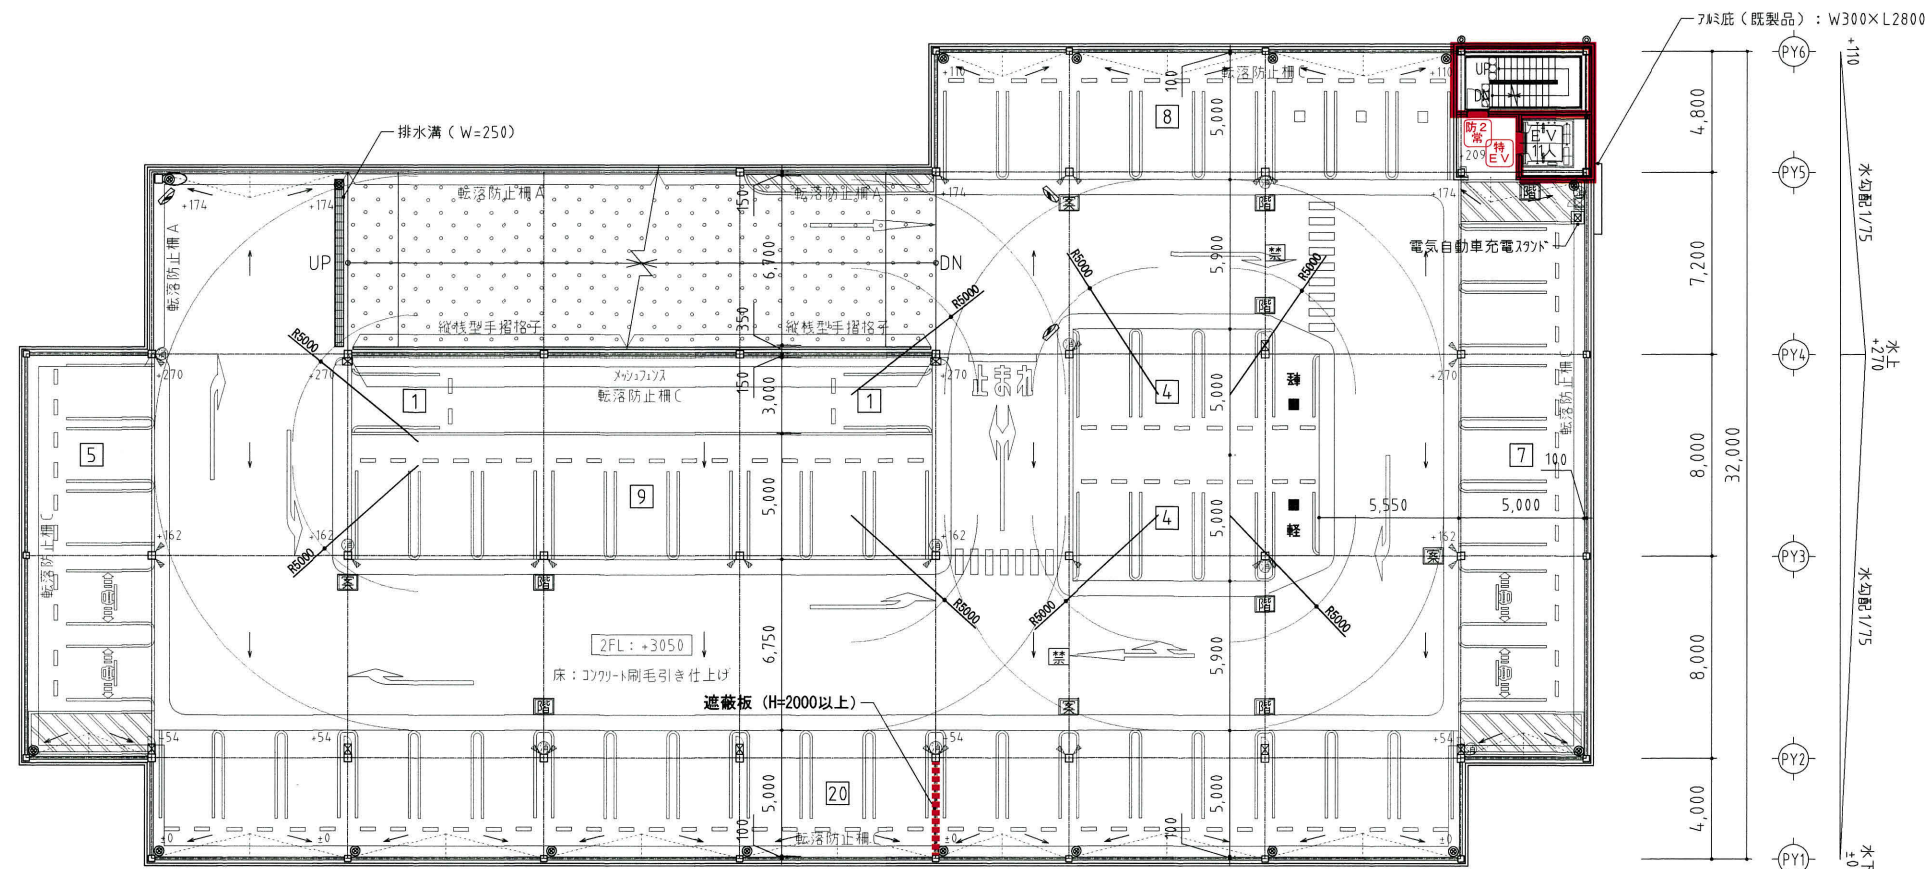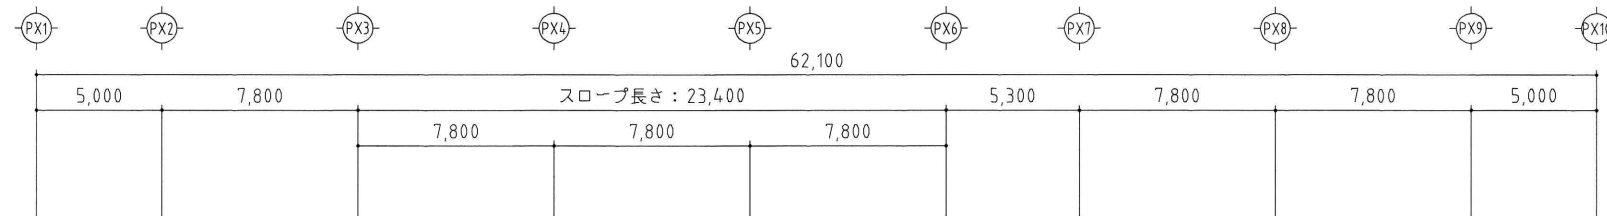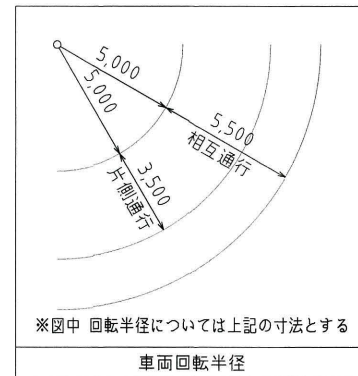

2階平面図

- < 凡 例 >
- ☑ : 防火設備
 - Ⓜ : 案内標識 (エレベーター方向指示)
 - Ⓢ : 階数標識
 - 禁 : 進入禁止標識
 - : 車止め (コウカト製)
 - 📷 : カメラ (φ 600)
 - ☑ : 第3種移動式粉末消火設備 (ABC型33kg)
 - ☑ : 第3種移動式粉末消火設備 (ABC型33kg/ガード付)
 - ⊙ : ABC粉末10型消火器
 - ⊙ : 縦樋 (VP管φ75/特記部分は除く)
 - ⊙ : ドレ (φ75用/特記部分を除く)
 - △ : コーナガード

凡例			
区 画	防火区画 (兼防煙区画)	防1 防熱 防煙	防火設備 (煙感・熱感) (令第112条13項1号)
	防煙区画 (間仕切壁)	防2 防熱	防火設備 (煙感) (令第112条13項2号)
	防煙区画 (垂れ壁) 500又は300 (常閉不燃扉)	特1 防熱 防煙	特定防火設備 (令第112条13項2号) 遮煙性能付兼用EV扉
	異種用途区画	特2 防熱 防煙	特定防火設備 シャッター (煙感・熱感) (令第112条13項1号)
常 時 閉 鎖 部	防火上主要な間仕切壁 (令第114条) (兼防煙区画)	防1 防熱 防煙	特定防火設備 シャッター (煙感・熱感) (令第112条13項1号)
	特定防火設備 (令第112条13項1号)	防2 防熱 防煙	防火設備 シャッター (煙感・熱感) (令第112条13項2号)
	特定防火設備 (令第112条13項2号)	防1 防熱 防煙	防火設備 (煙感・熱感) (令第112条13項1号)
	防火設備 (令第112条13項2号)	防2 防熱 防煙	防火設備 シャッター (煙感) (令第112条13項2号)
開 口 部	不燃扉 H300の防煙垂壁付	防	防火設備
	特定防火設備 (煙感・熱感) (令第112条13項1号)	自然排煙	自然排煙
	特定防火設備 (煙感・熱感) (令第112条13項2号)	機械排煙	機械排煙
	特定防火設備 (煙感) (令第112条13項2号)	排煙口	排煙口
随 時 閉 鎖 式	特定防火設備 (煙感・熱感) (令第112条13項1号)	排煙オペレーター (FL+800≦設置位置≦FL+1500)	排煙オペレーター (FL+800≦設置位置≦FL+1500)
	特定防火設備 (煙感) (令第112条13項2号)		
		スパンドレル区画仕様: 建酸カルシウム板 t20 (30分耐火)	

- 特記なき限り下記とする
- 有効車室寸法: (普通車) 2500×5000
2450×5000... □印
(ゆったり) 3000×5000... □印
(軽自動車) 2000×4000... ■印
(身障者用) 3500×5000
 - 適用車種: (1階) 車両総重量 2.5t 以下
(2・3階) 車両総重量 2.0t 以下
 - ××× 内の数値は設計GLからの水下いしを示す
 - 転落防止柵耐力は A: 150kN、B: 250kN、C: 50kN とする
 - 鉄骨部材は全て 溶融亜鉛めっき仕上げ とする
 - 手摺は 鋼板t20 (ガルバリウム鋼板t=0.8・不燃材) とする
 - 移動式粉末消火設備、自動火災報知設備設置

米原市統合庁舎整備事業

【実施設計図】
発行日 2019.08.30




図面名称

立体駐車場2階平面図

縮尺 A1:1/150 A3:1/300

A-1104

ACAD09

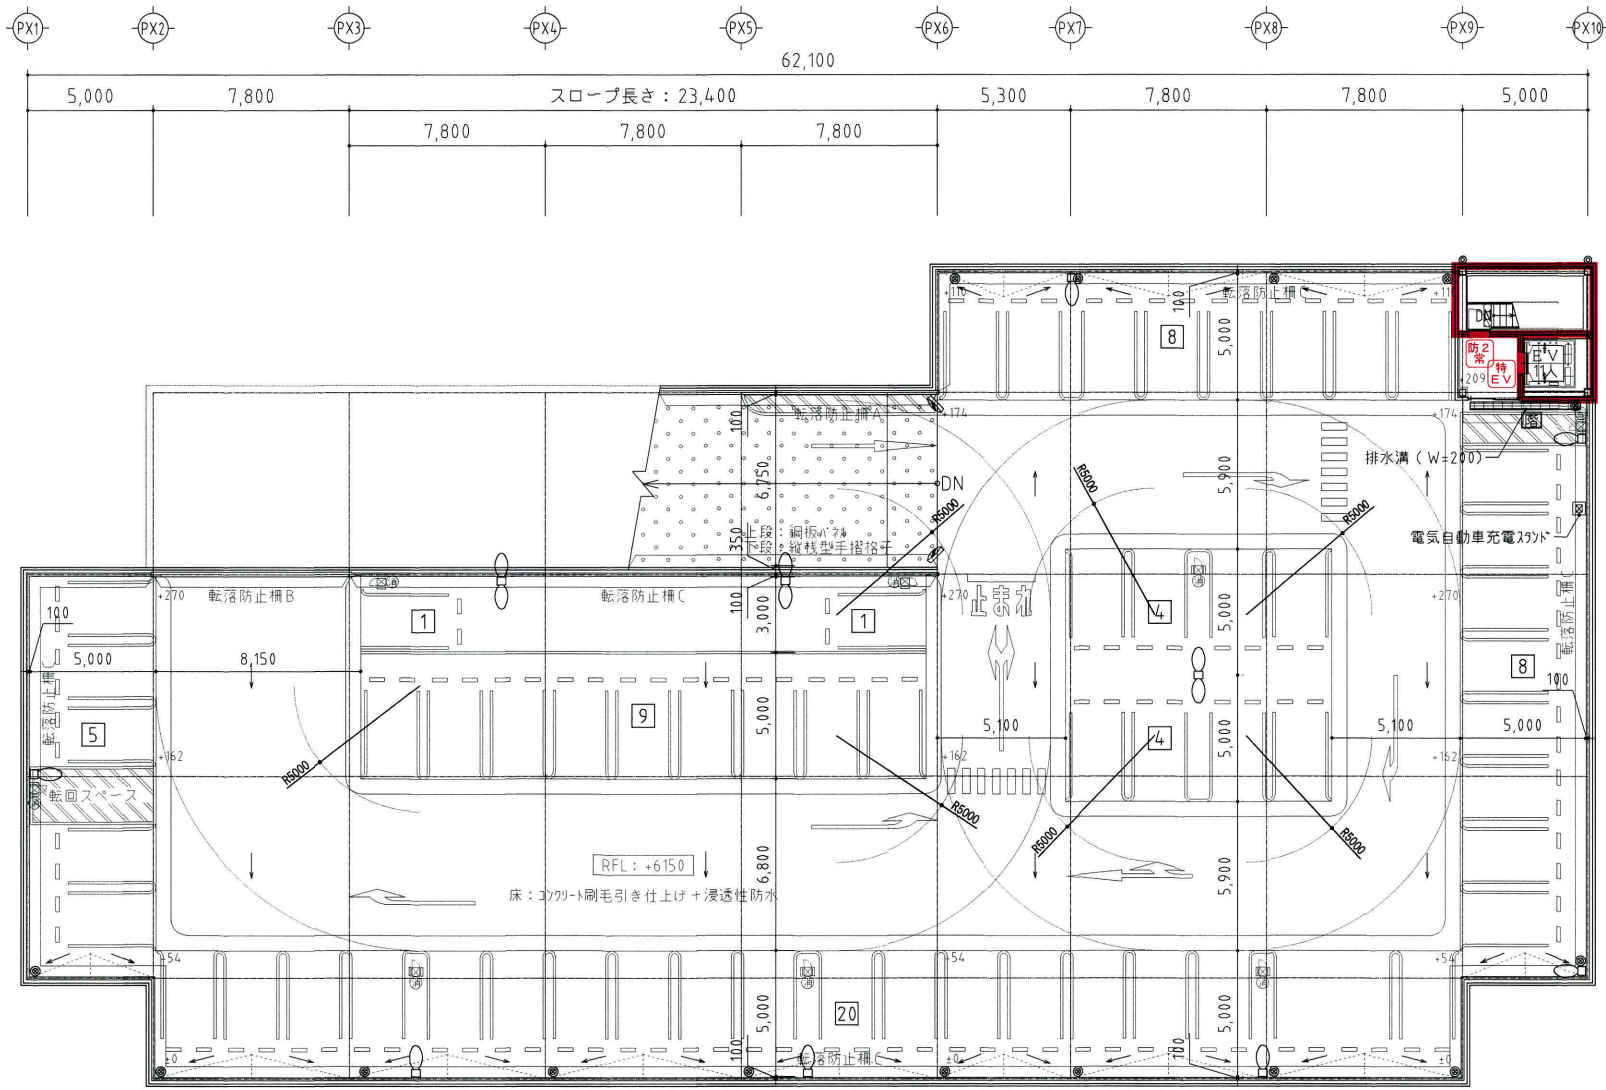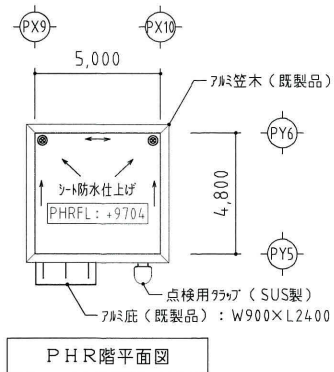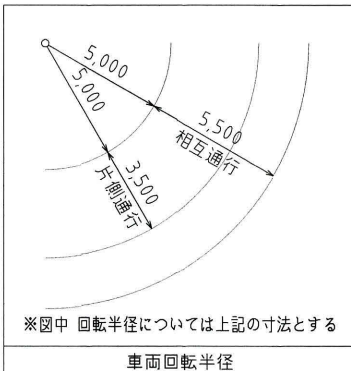

R階平面図

- < 凡 例 >
- 防火設備
 - 階数標識
 - 車止め (コックリト製)
 - カーブミラー (φ 600)
 - 第3種移動式粉末消火設備 (ABC型33kg/ガ-ド付)
 - ABC粉末10型消火器
 - 縦樋 (VP管φ 75/特記部分は除く)
 - ド- (φ 75用/特記部分を除く)
 - 屋上照明灯

凡例									
区 画		防火区画（兼防煙区画）	開 口 部		防火設備（煙感・熱感） （令第112条13項1号）	排 煙 機		告示 第1436号 第四号 口	
		防煙区画（間仕切壁）			防火設備（煙感） （令第112条13項2号）			告示 第1436号 第四号 ハ	
		防煙区画（垂れ壁） 500又は300（常閉不燃扉）			特定防火設備（令第112条13項2号） 遮煙性能付兼用EV扉			告示 第1436号 第四号 ニ（一）	
		異種用途区画			特定防火設備 シャッター（煙感・熱感） （令第112条13項1号）			告示 第1436号 第四号 ニ（二）	
		防火上主要な間仕切壁（令114） （兼防煙区画）			特定防火設備 シャッター（煙感） （令第112条13項2号）			告示 第1436号 第四号 ニ（三）	
常 閉 式		特定防火設備（令第112条13項1号）	開 口 部		防火設備 シャッター（煙感・熱感） （令第112条13項1号）	排 煙 機		告示 第1436号 第四号 ニ（四）	
		特定防火設備（令第112条13項2号）			防火設備 シャッター（煙感） （令第112条13項2号）			告示 第1436号 第四号 ホ	
		防火設備（令第112条13項1号）			防火設備			延焼の恐れのある部分	
		防火設備（令第112条13項2号）			自然排煙				歩行距離
		不燃扉 H300の防煙垂壁付			機械排煙				非常用出入口
随 時 閉 鎖 式		特定防火設備（煙感・熱感） （令第112条13項1号）	開 口 部		排煙口	排 煙 機		非常用出入口にかわる意	
		特定防火設備（煙感） （令第112条13項2号）			排煙オペレーター （FL=800≦設置位置≦FL+1500）			スパンドレル区画仕様：珪酸カルシウム板 t20（30分耐火）	
		特定防火設備（煙感・熱感） （令第112条13項1号）							

- 特記なき限り下記とする
- 有効車室寸法: (普通車) 2500×5000
2450×5000... □印
(軽自動車) 2000×4000... ■印
(身障者用) 3500×5000
 - 適用車種: (1 階) 車面総重量 2.5t 以下
(2・R階) 車面総重量 2.0t 以下
 - ××× 内の数値は設計GLからの水下い"を示す
 - 転落防止柵耐力は A: 150kN、B: 250kN、C: 50kN とする
 - 鉄骨部材は全て 溶融亜鉛めっき仕上げ とする
 - 手摺は 鋼板φ250×φ100鋼板φ0.8・不燃材 とする
 - 移動式粉末消火設備、自動火災報知設備設置

確認申請図
見積図
契約図
竣工図
当図作成日 2019. 08. 27

設計番号 01-32902-000

米原市統合庁舎整備事業

【実施設計図】
発行日 2019. 08. 30

図面名称

立体駐車場R階平面図

縮尺 A1:1/150 A3:1/300

A-1105