


下水道任意図

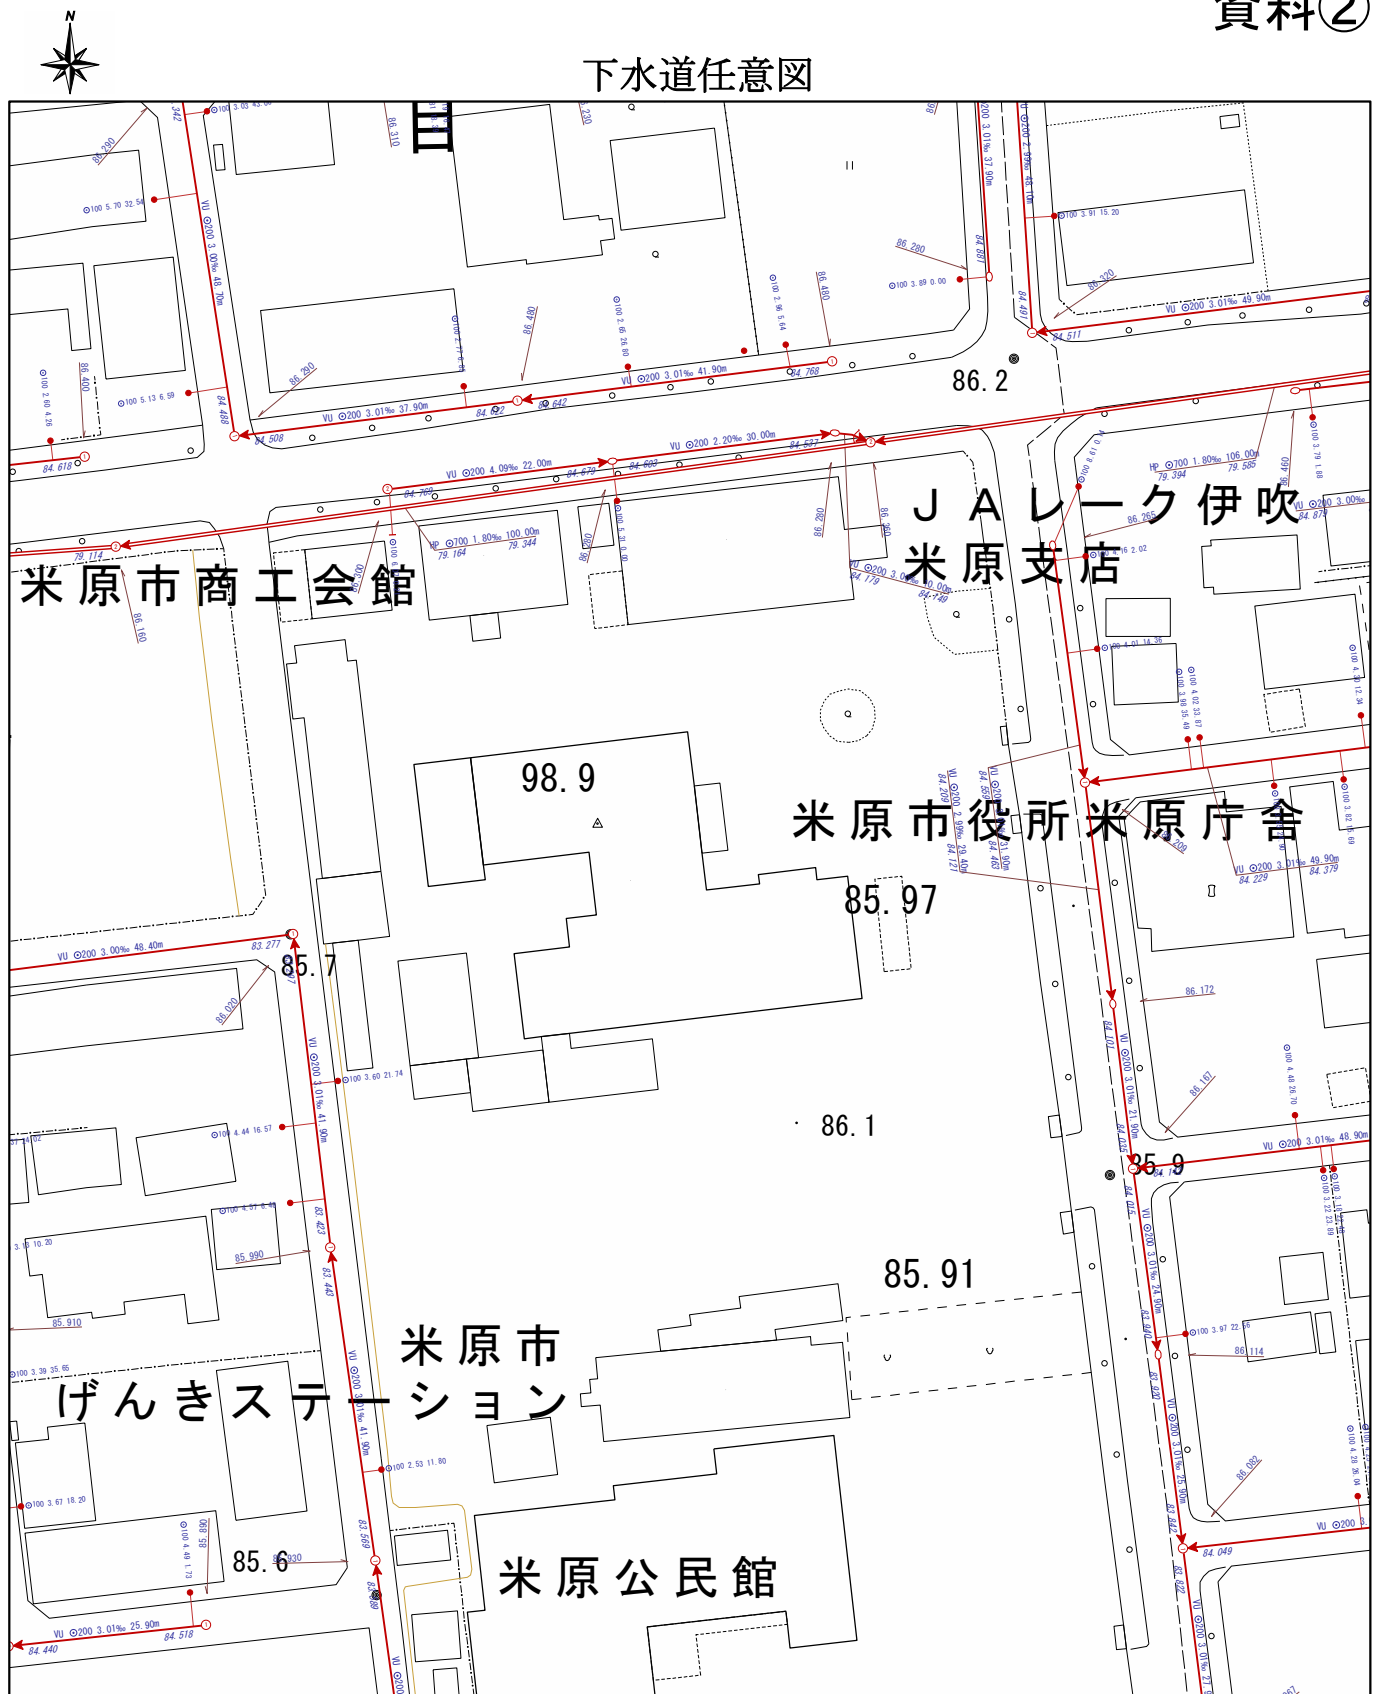

凡 例									
記 号	名 称	人 孔				中継ポンプ			

1/1,000

0m 20m 40m 60m 80m

この下水道台帳図は、工事竣工図等を基に作成したものであり現地の下水道施設と必ずしも整合するものではありません。
 詳細な施設の位置を必要とする場合は、現地にて試掘や測量を行ってください。
 この台帳情報の利用により生じた損害、第三者からの損害賠償請求に基づく損害については、市は責任を負いません。

出力: 令和6年7月4日

米原市まち整備部上下水道課