


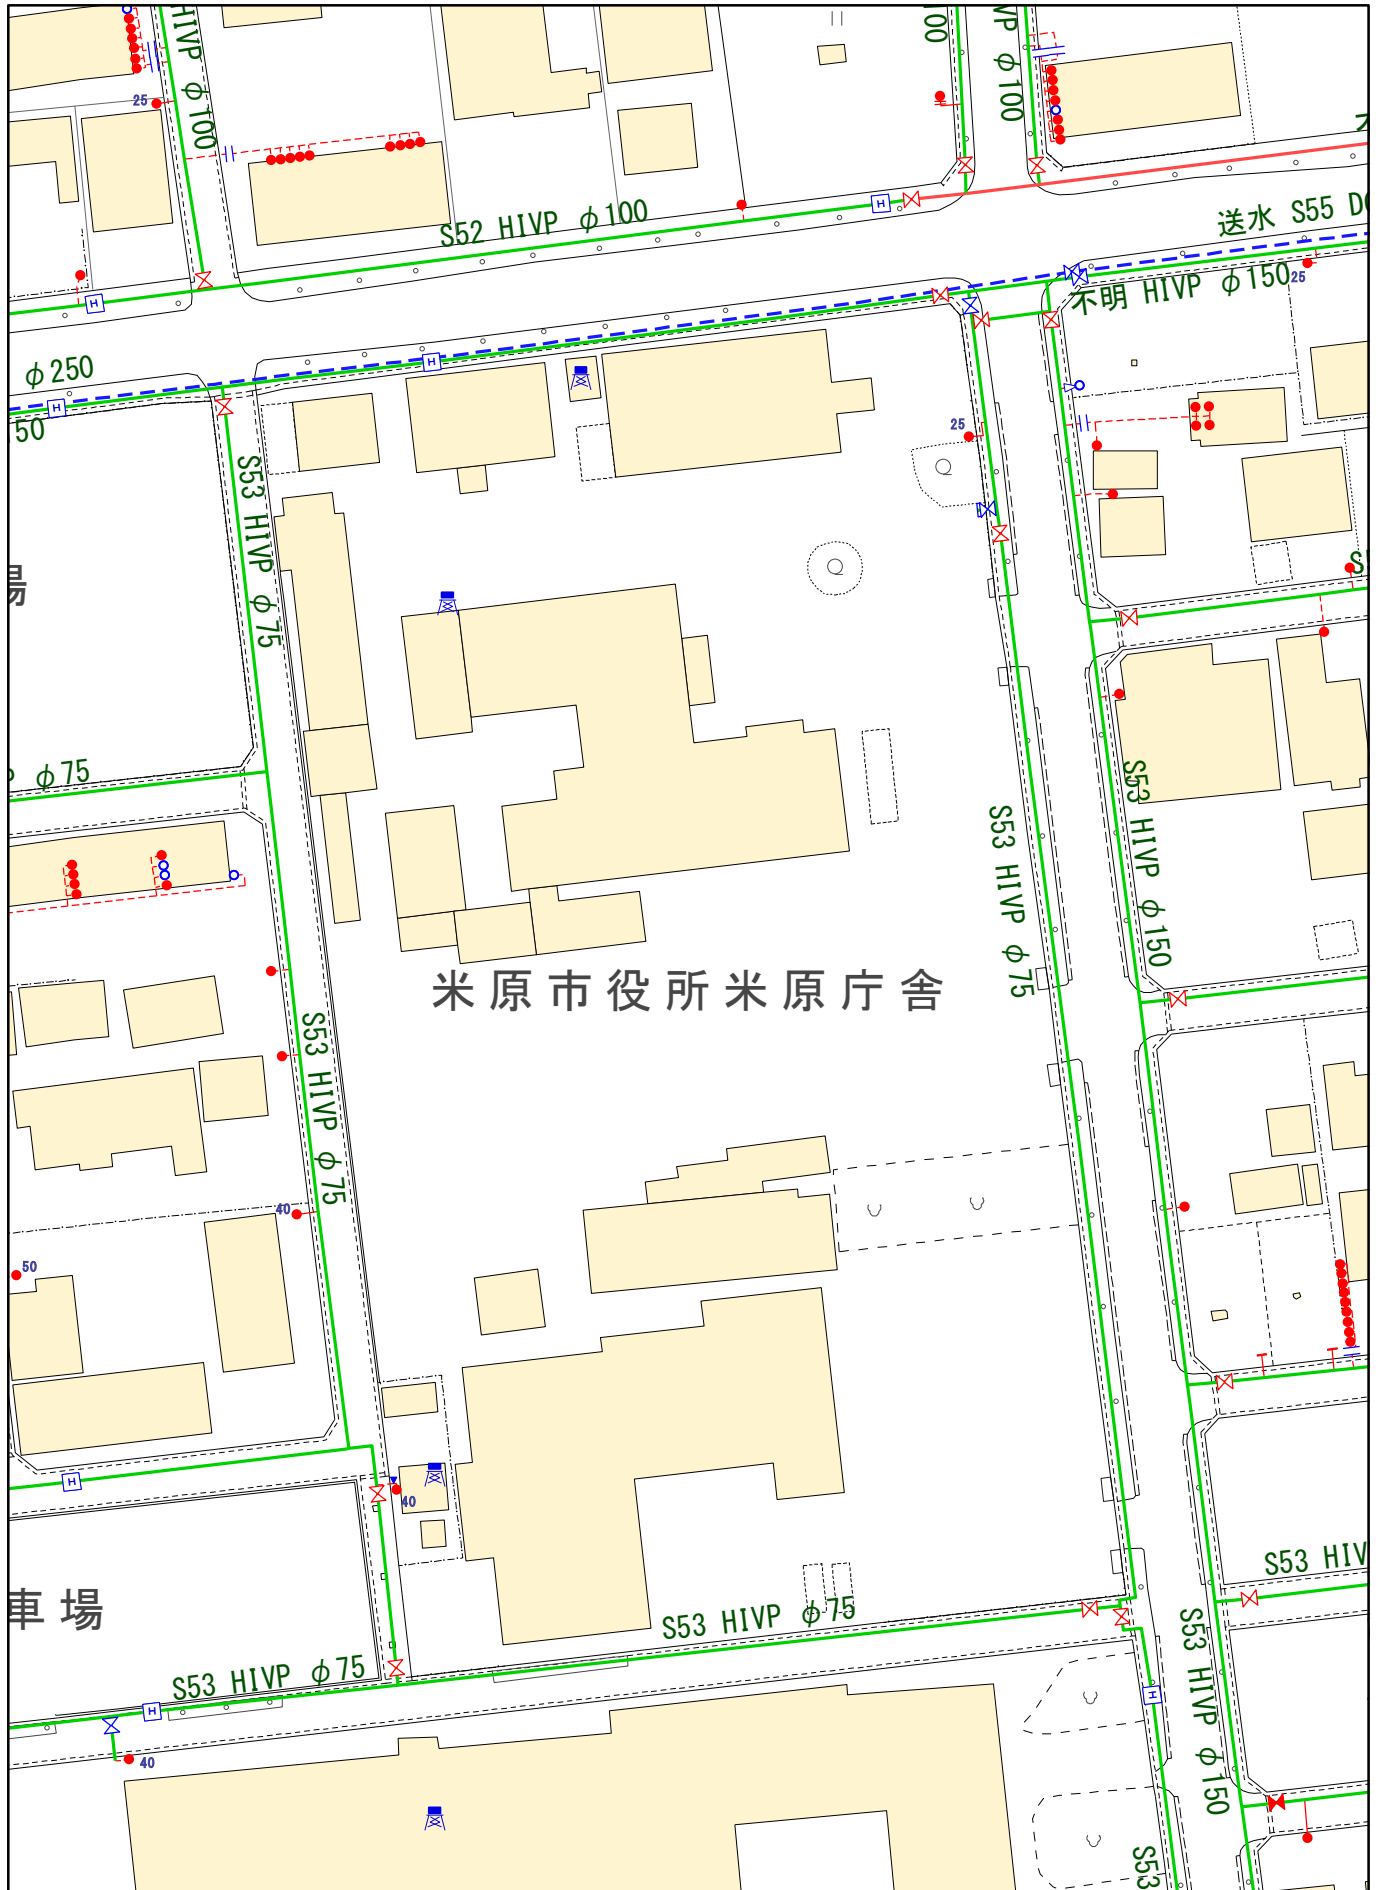

1/1,000

米原市まち整備部上下水道課

出力: 令和6年7月18日

この上水道台帳図は、工事竣工図等を基に作成したものであり現地の上下水道施設と必ずしも整合するものではありません。
詳細な施設の位置を必要とする場合は、現地にて試掘や測量を行ってください。
この台帳情報の利用により生じた損害、第三者からの損害賠償に基づく損害については市は責任を負いません。